


久留米小郡都市計画公園の変更（久留米市決定）

総括図 S=1/25,000

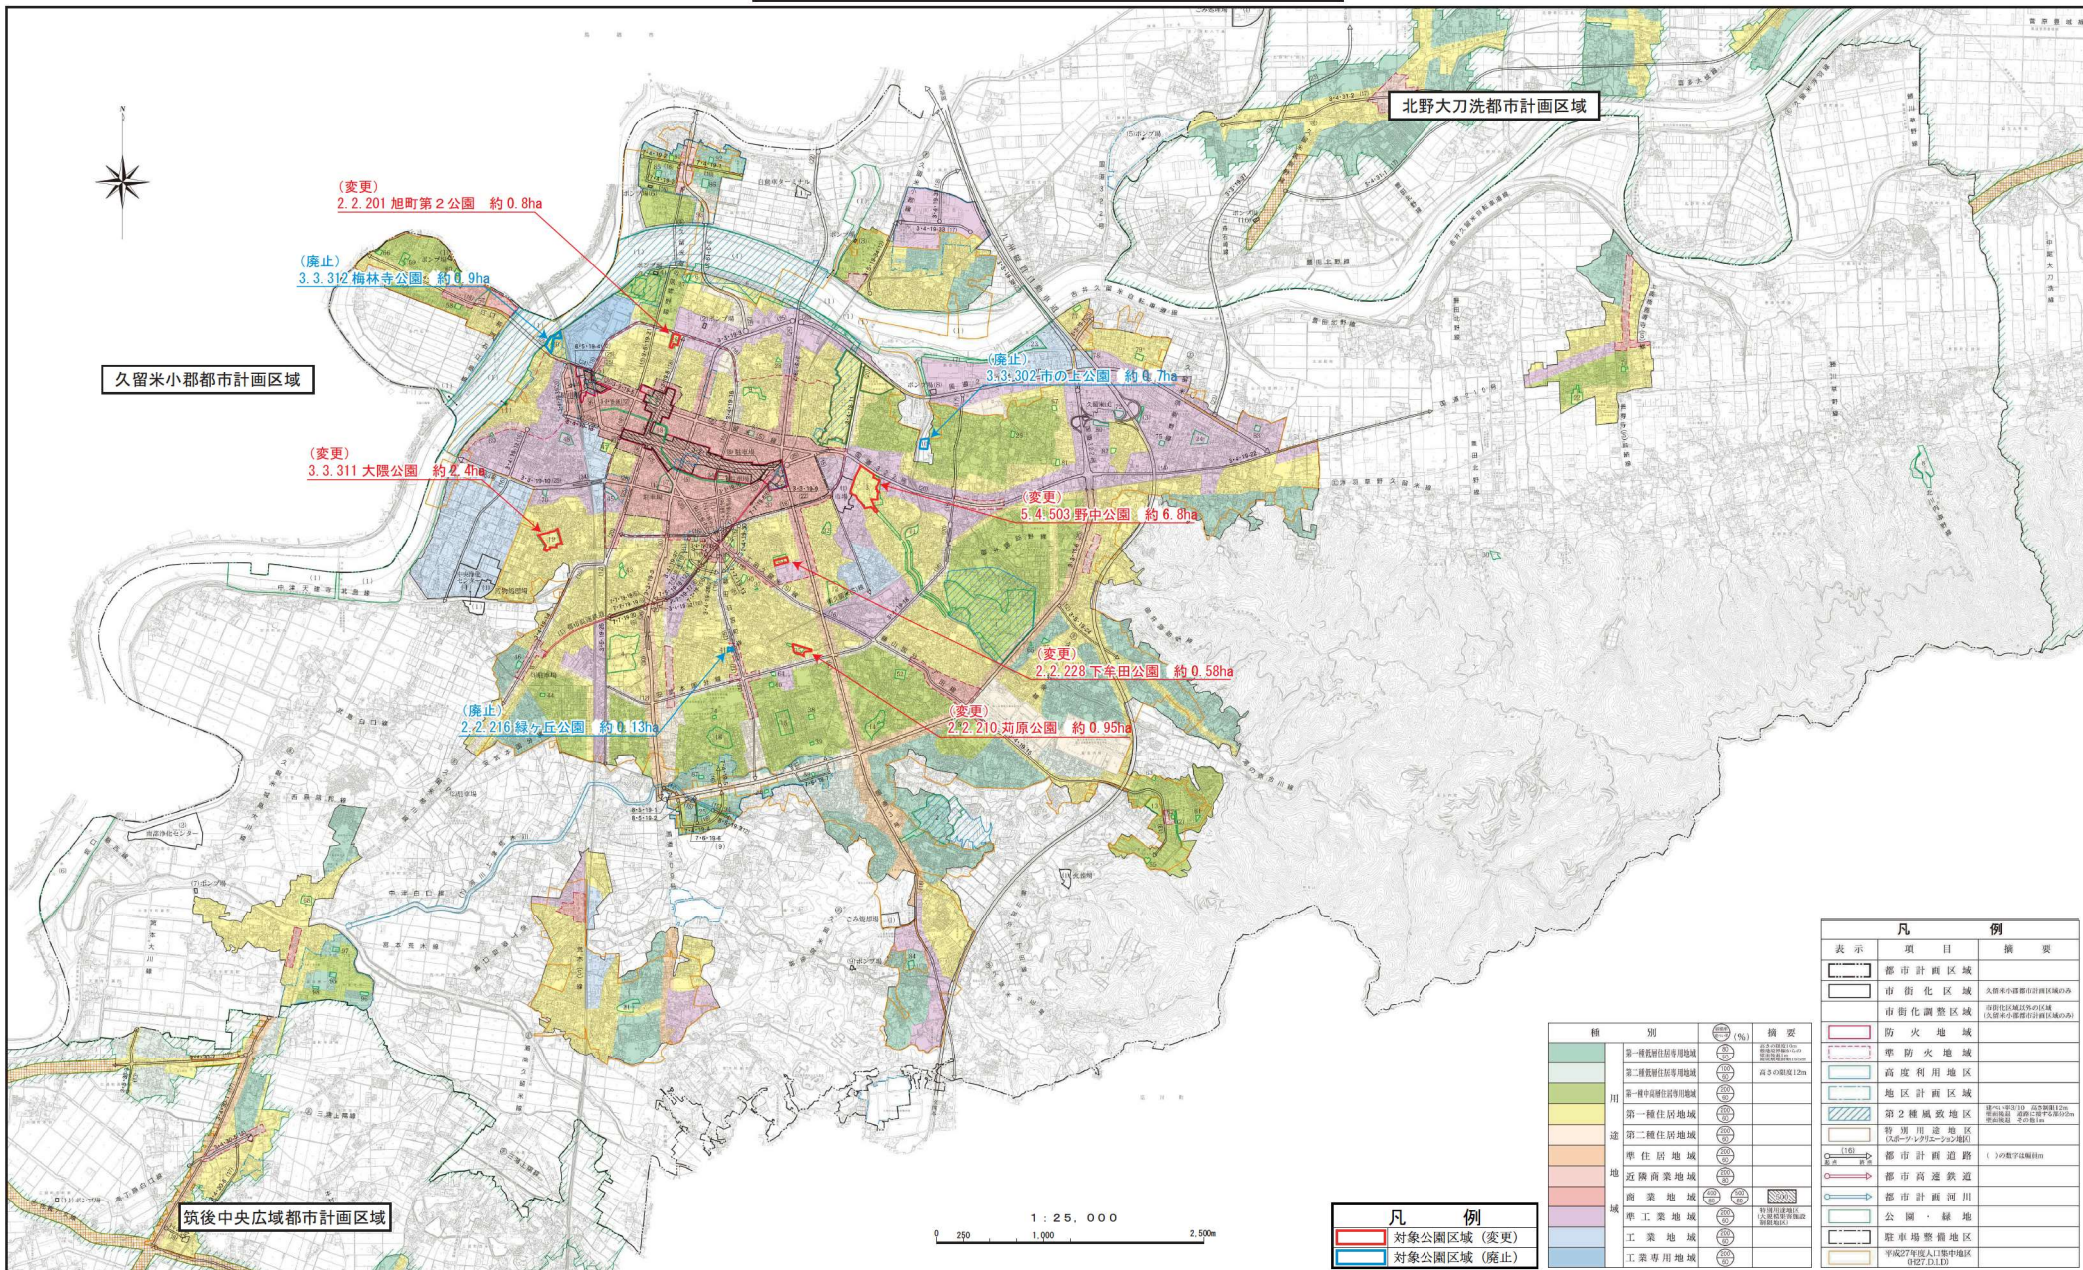

凡例		項目	概要
[Red outline]		対象公園区域 (変更)	
[Blue outline]		対象公園区域 (廃止)	
[Black outline]		都市計画区域	
[Grey outline]		市街化区域	久留米小郡都市計画区域のみ
[Yellow outline]		市街化調整区域	市街化調整区域及び区域 (久留米小郡都市計画区域のみ)
[Red hatched]		防火地域	
[Blue hatched]		準防火地域	
[Green hatched]		高度利用地区	
[Blue hatched]		地区計画区域	
[Red line]		都市計画道路	(1)の数字は幅員(m)
[Red line]		都市高速鉄道	
[Blue line]		都市計画河川	
[Green line]		公園・緑地	
[Yellow line]		駐車場整備地区	
[Yellow line]		平成27年度人口集中地区 (H27.1.13)	

