


内部既存ネット(西側への経路)補修

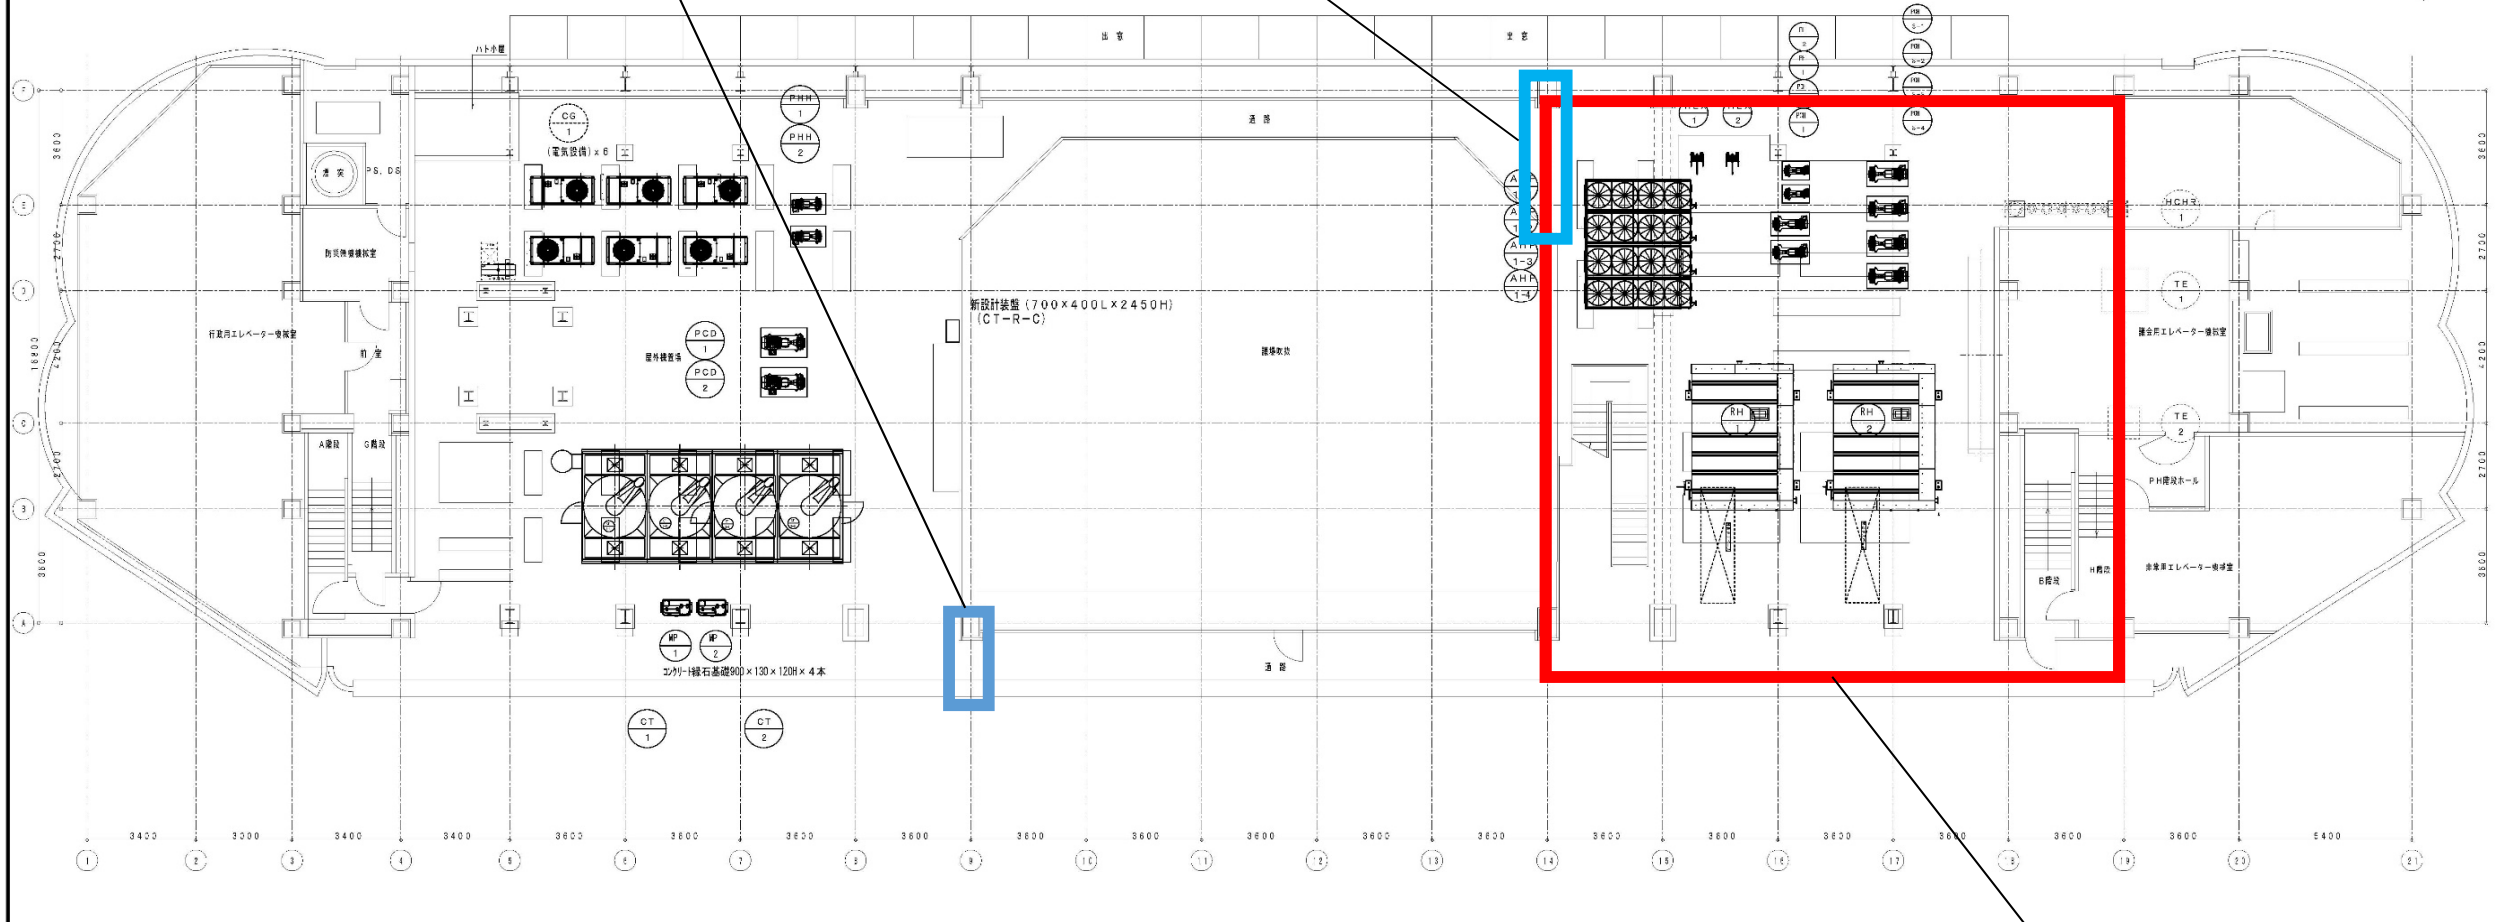

東側開口部防鳥ネット設置

特記事項
 図面をA3サイズに縮小する場合の倍率は、下記のとおり読み替えて全ての図面に共通とする。
 ・A1サイズの場合、1/2とする。
 ・A2サイズの場合、7/10とする。

竣工図

久留米市
 都市建設部設備課

設計事務所(機械) 有限会社 梅野設計
 福岡県久留米市宮ノ原4-29-11
 一般建築士事務所 福岡県知事登録 第1-01322号
 施工会社(機械) 高砂・古賀特定建設工事共同企業体
 福岡県福岡市博多区博多駅前2丁目19-24

工事名 久留米市庁舎空調設備改修機械設備工事
 図面名称 空調設備 R階機器配置図(改修後) 縮尺 A1:S=1/100

設計年月日 R3.1
 図面番号 M-207