

記入例

市へ提出する日を
記入してください

第4号様式（第9条関係）

令和6年7月1日

久留米市長 宛て

住 所 久留米市城南町15番地3

電 話 番 号 30-9087

ふ り が な くるめ はなこ
代表者又は氏名 久留米 花子

生 年 月 日 大正・昭和・平成 35年 4月 1日

性 別 男・女

実 績 報 告 書

令和6年〇月〇日付 第〇〇号をもって交付決定を受けた緑化の実績について、
緑のまちづくり奨励金交付要綱第9条の規定に基づき、下記のとおり報告します。

記

1 緑化場所 久留米市 城南町15番地3

2 緑化内容

種類	植栽分類	計画	実績
地上 緑化	高木 3.0m以上	1 本	1 本
	中木 0.5m以上 3.0m未満	5 本	5 本
	低木 0.5m未満	15 本	10 本
	地被植物 張芝以外	10 m ²	7.5 m ²
	地被植物 張芝	15 m ²	24 m ²
壁面 緑化	登はん型、下垂型、基盤型	m ²	m ²

3 緑化完了日 R6年6月25日

4 添付書類


☒ 緑化実績算定表（第4-2号様式）

※申請時から変更がある場合のみ提出が必要です。

植物を植え終わった日
を記入してください

緑化完成図

- ・申請地がわかるような、道路、建物なども記入してください。
 - ・緑化植物名及び本数、緑化面積がわかるよう寸法等を記入してください。
- ※変更がない場合は省略可。

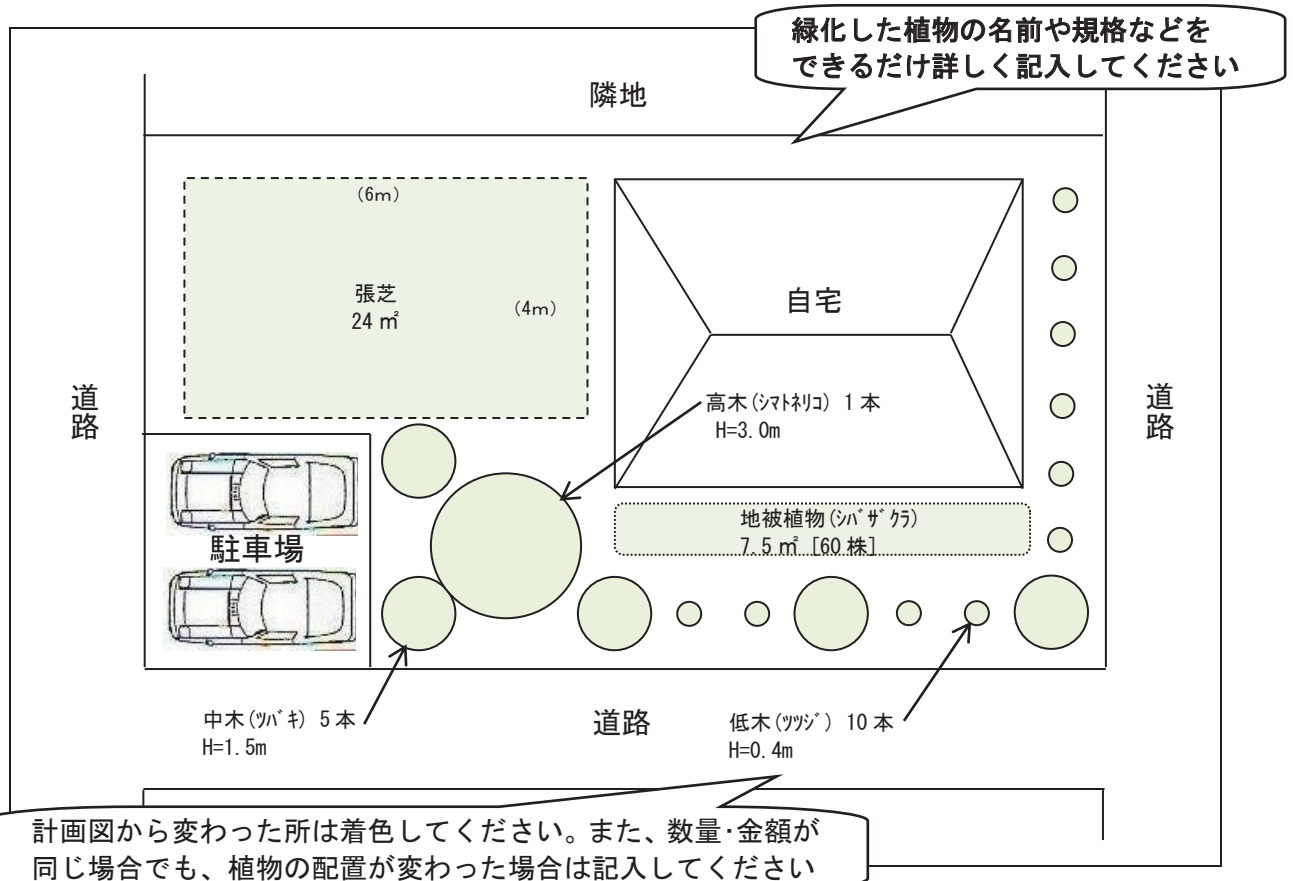

- ・緑化完了写真

※緑化後の状況が分かる写真を添付してください。
(別紙でも可能です)